

搬入・搬出用EV  
※3階には停りません。

搬入・搬出動線

約15,000冊  
保管。


スカイホール  
2階平面図

スケール 1/500


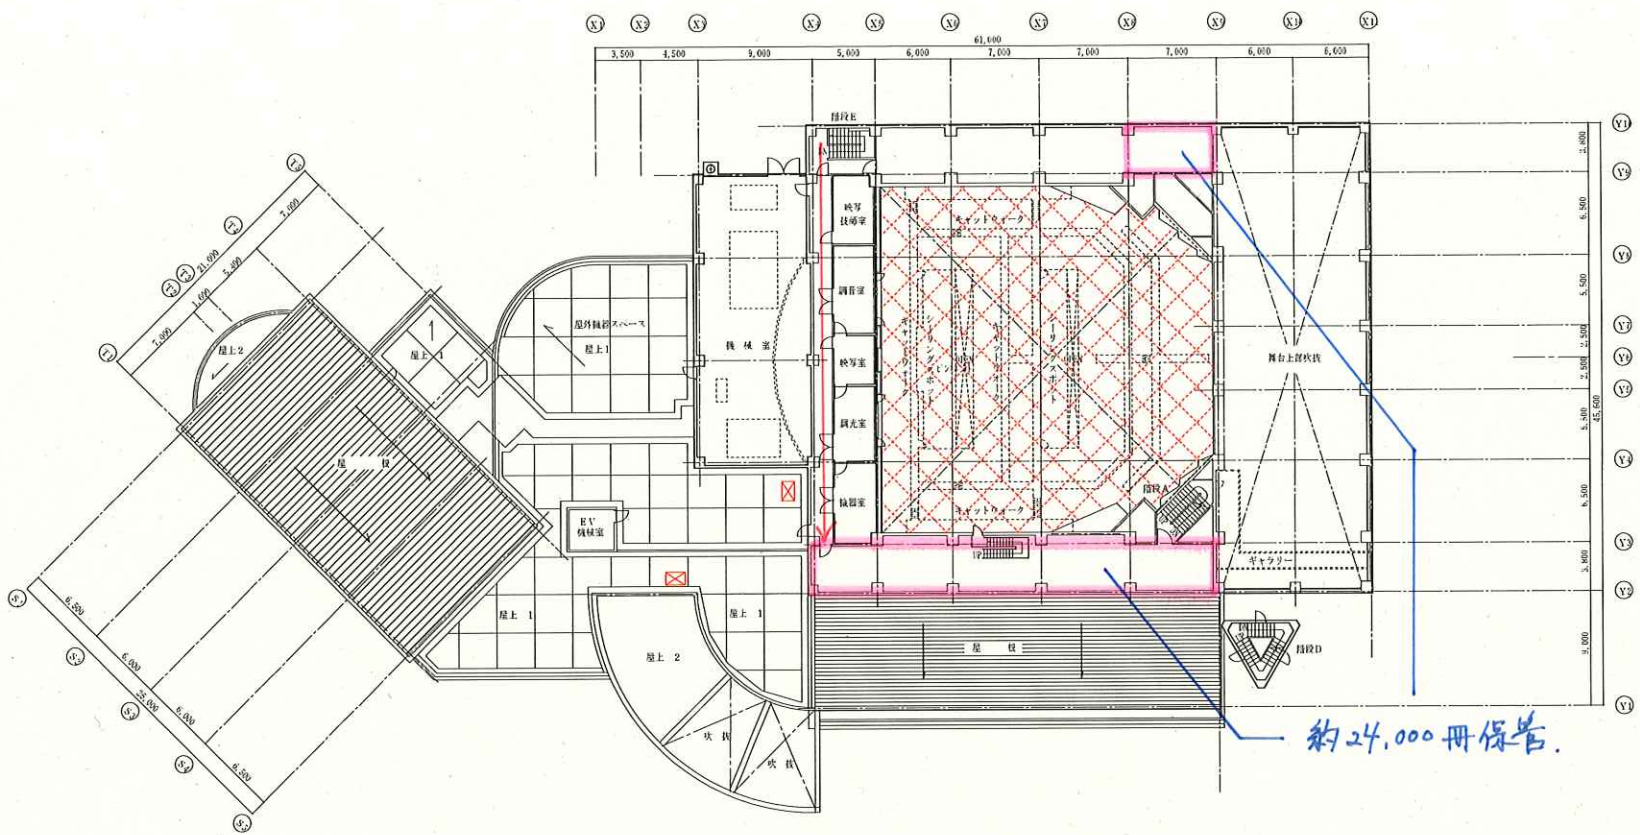

約24,000冊保管

改修工事内容

- ☒
 コンクリート基礎新設  
 1500×1000×150 1ヶ所  
 1500×900×150 1ヶ所
- ▨
 大ホール天井下地構強、振れ止めの追加  
 (天井内全面に足場設置のこと)
- 設備機器改修に伴うウレタン塗膜防水補修 (各所)

3階平面図 Scale 1/400

